


FASAD MOT SÖDER





FASAD MOT VÄSTER

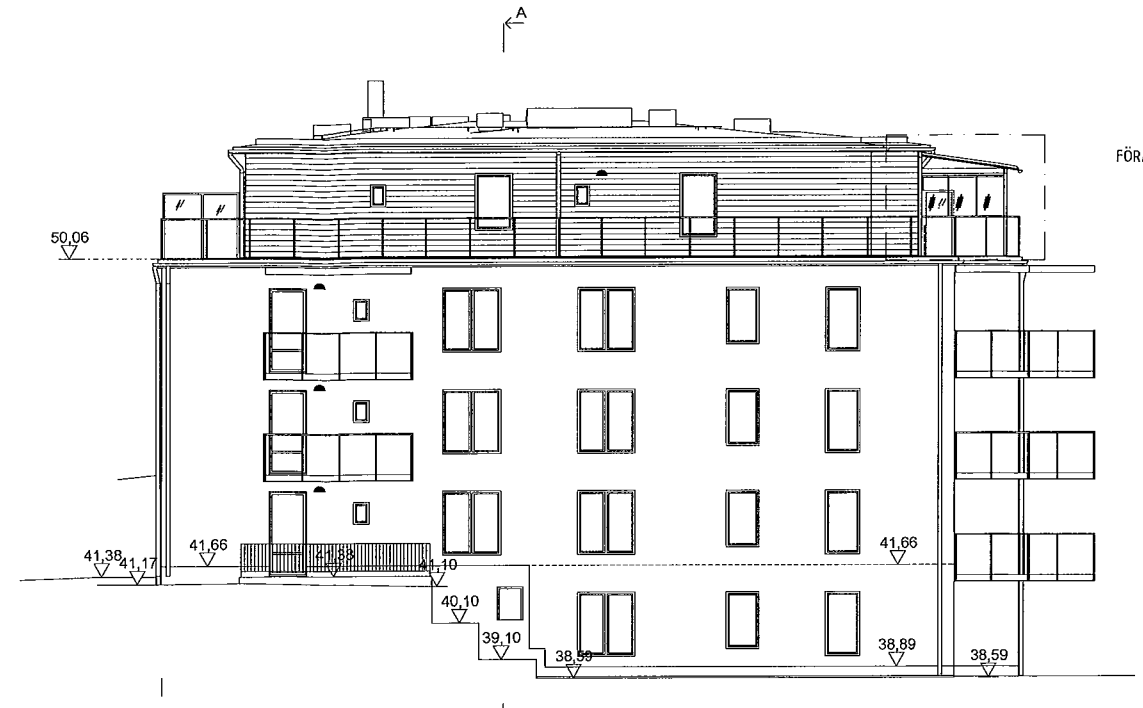

FASAD MOT NORR



FASAD MOT ÖSTER

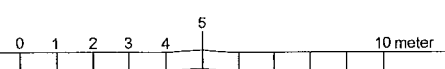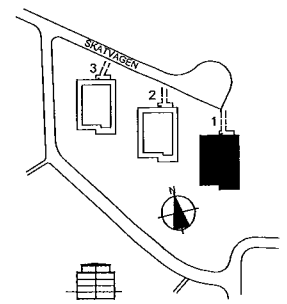


BYGGLOVSHANDLING		<b>SENIORGÅRDEN</b>	
BRUNNBERGA FÖRSHED 08-617 61 00		Box 6048, 171 06 SOLNA Landsvägen 50 A, SUNDRBYBERG	
MS/BV B.VUKMIROVIC P.062364.1.3		GULSPARVEN HUDDINGE KOMMUN FASADER HUS 1	
2015-09-25 M. OCKLIND		AS 1:200 SKALA A 1:100	
RITNINGSNAMN A_403_01		REVISOR	

# 3

## rum och kök, 79 kvm

- Fantastisk terrass om ca 75 kvm i syd/västläge
- Ljus gavellägenhet
- Stor klädkammare med fönster

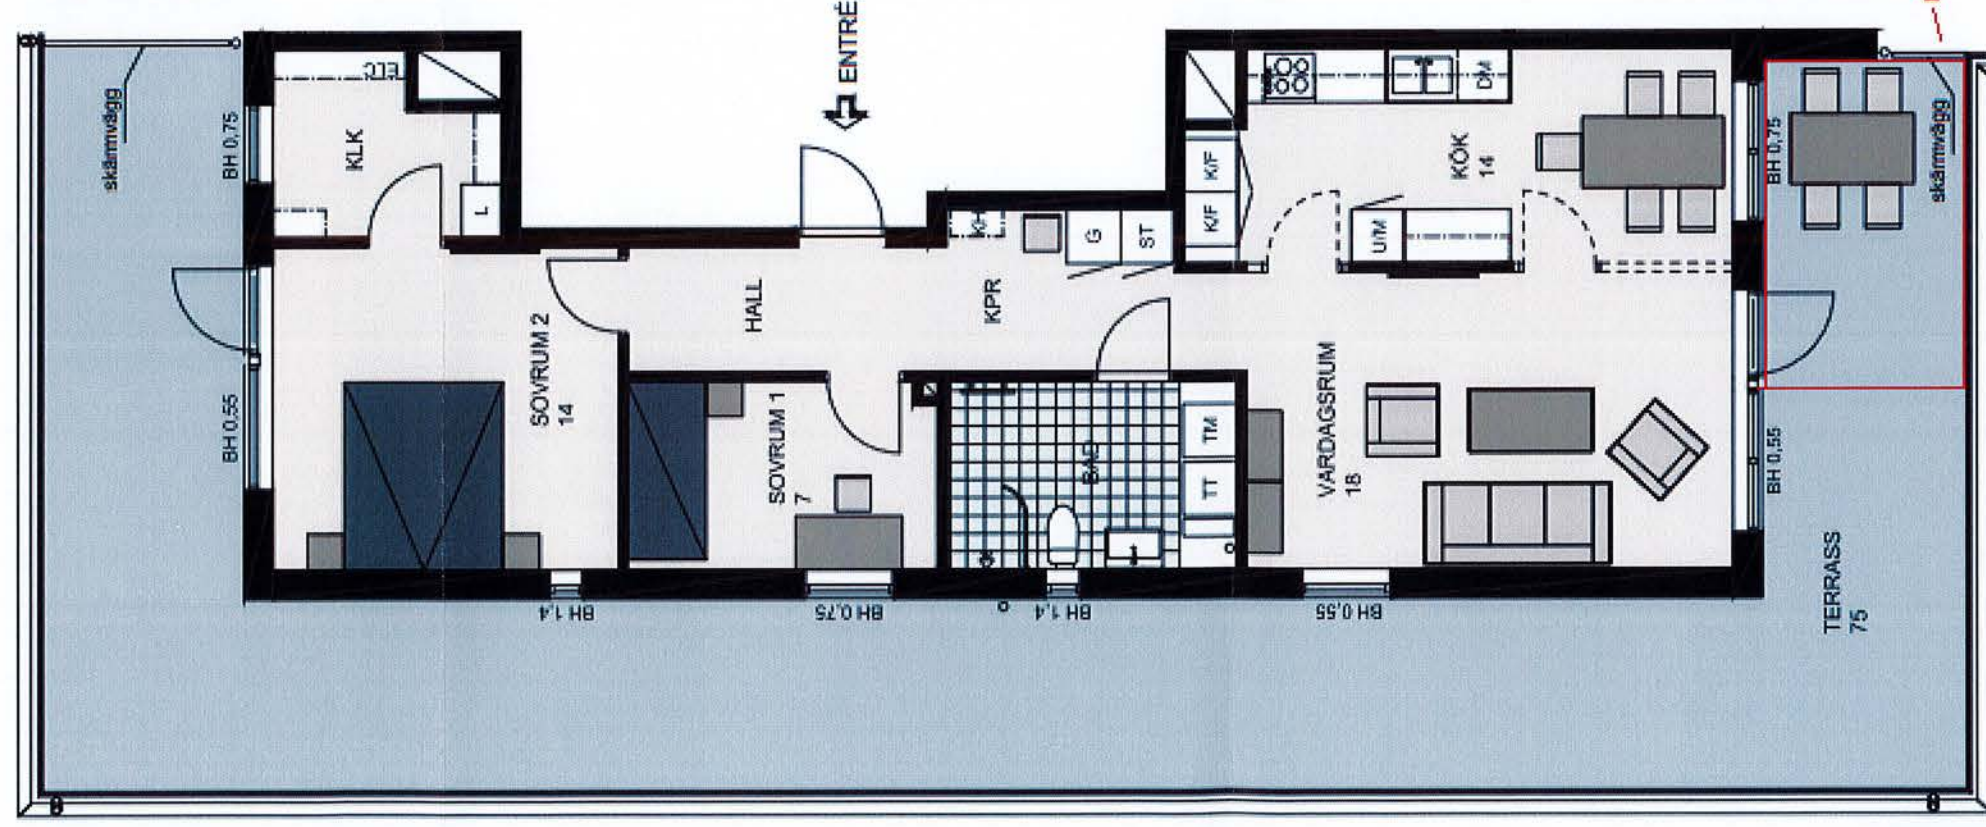

För symbolförklaring, se filk-sista uppslaget






- FÖRKLARINGAR:**
- Användningsgräns
  - - - - - Egenskapsgräns
  - Fastighetsgräns
  - ⊞ Cykleparkering
  - Branduppställningsplats

**FÖRESKRIFTER:**

**HÄNVISNINGAR:**

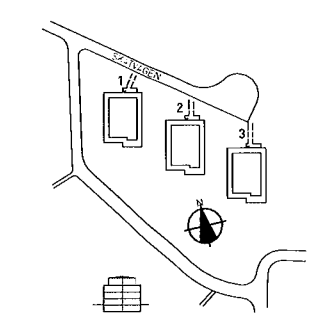

RELATIONSHANDLING		BV	2017-05-19
<b>SENIORGARDEN</b>			
GULSPARVEN HUDDINGE KOMMUN SITUATIONSPLAN			
2015-09-25	M. OCKLIND	A3 1:800 SKALA A1 1:200	
		A-01.1-101	

