

FÖRKLARING:


 PÅBYGGNAD

FG = FÄRDIG GOLV

FSH = FÄRDIG SOCKEL

FTH = FÄRDIG TERASS

PÅBYGGNAD BYGGAREA (BYA) = 41,25 KVM

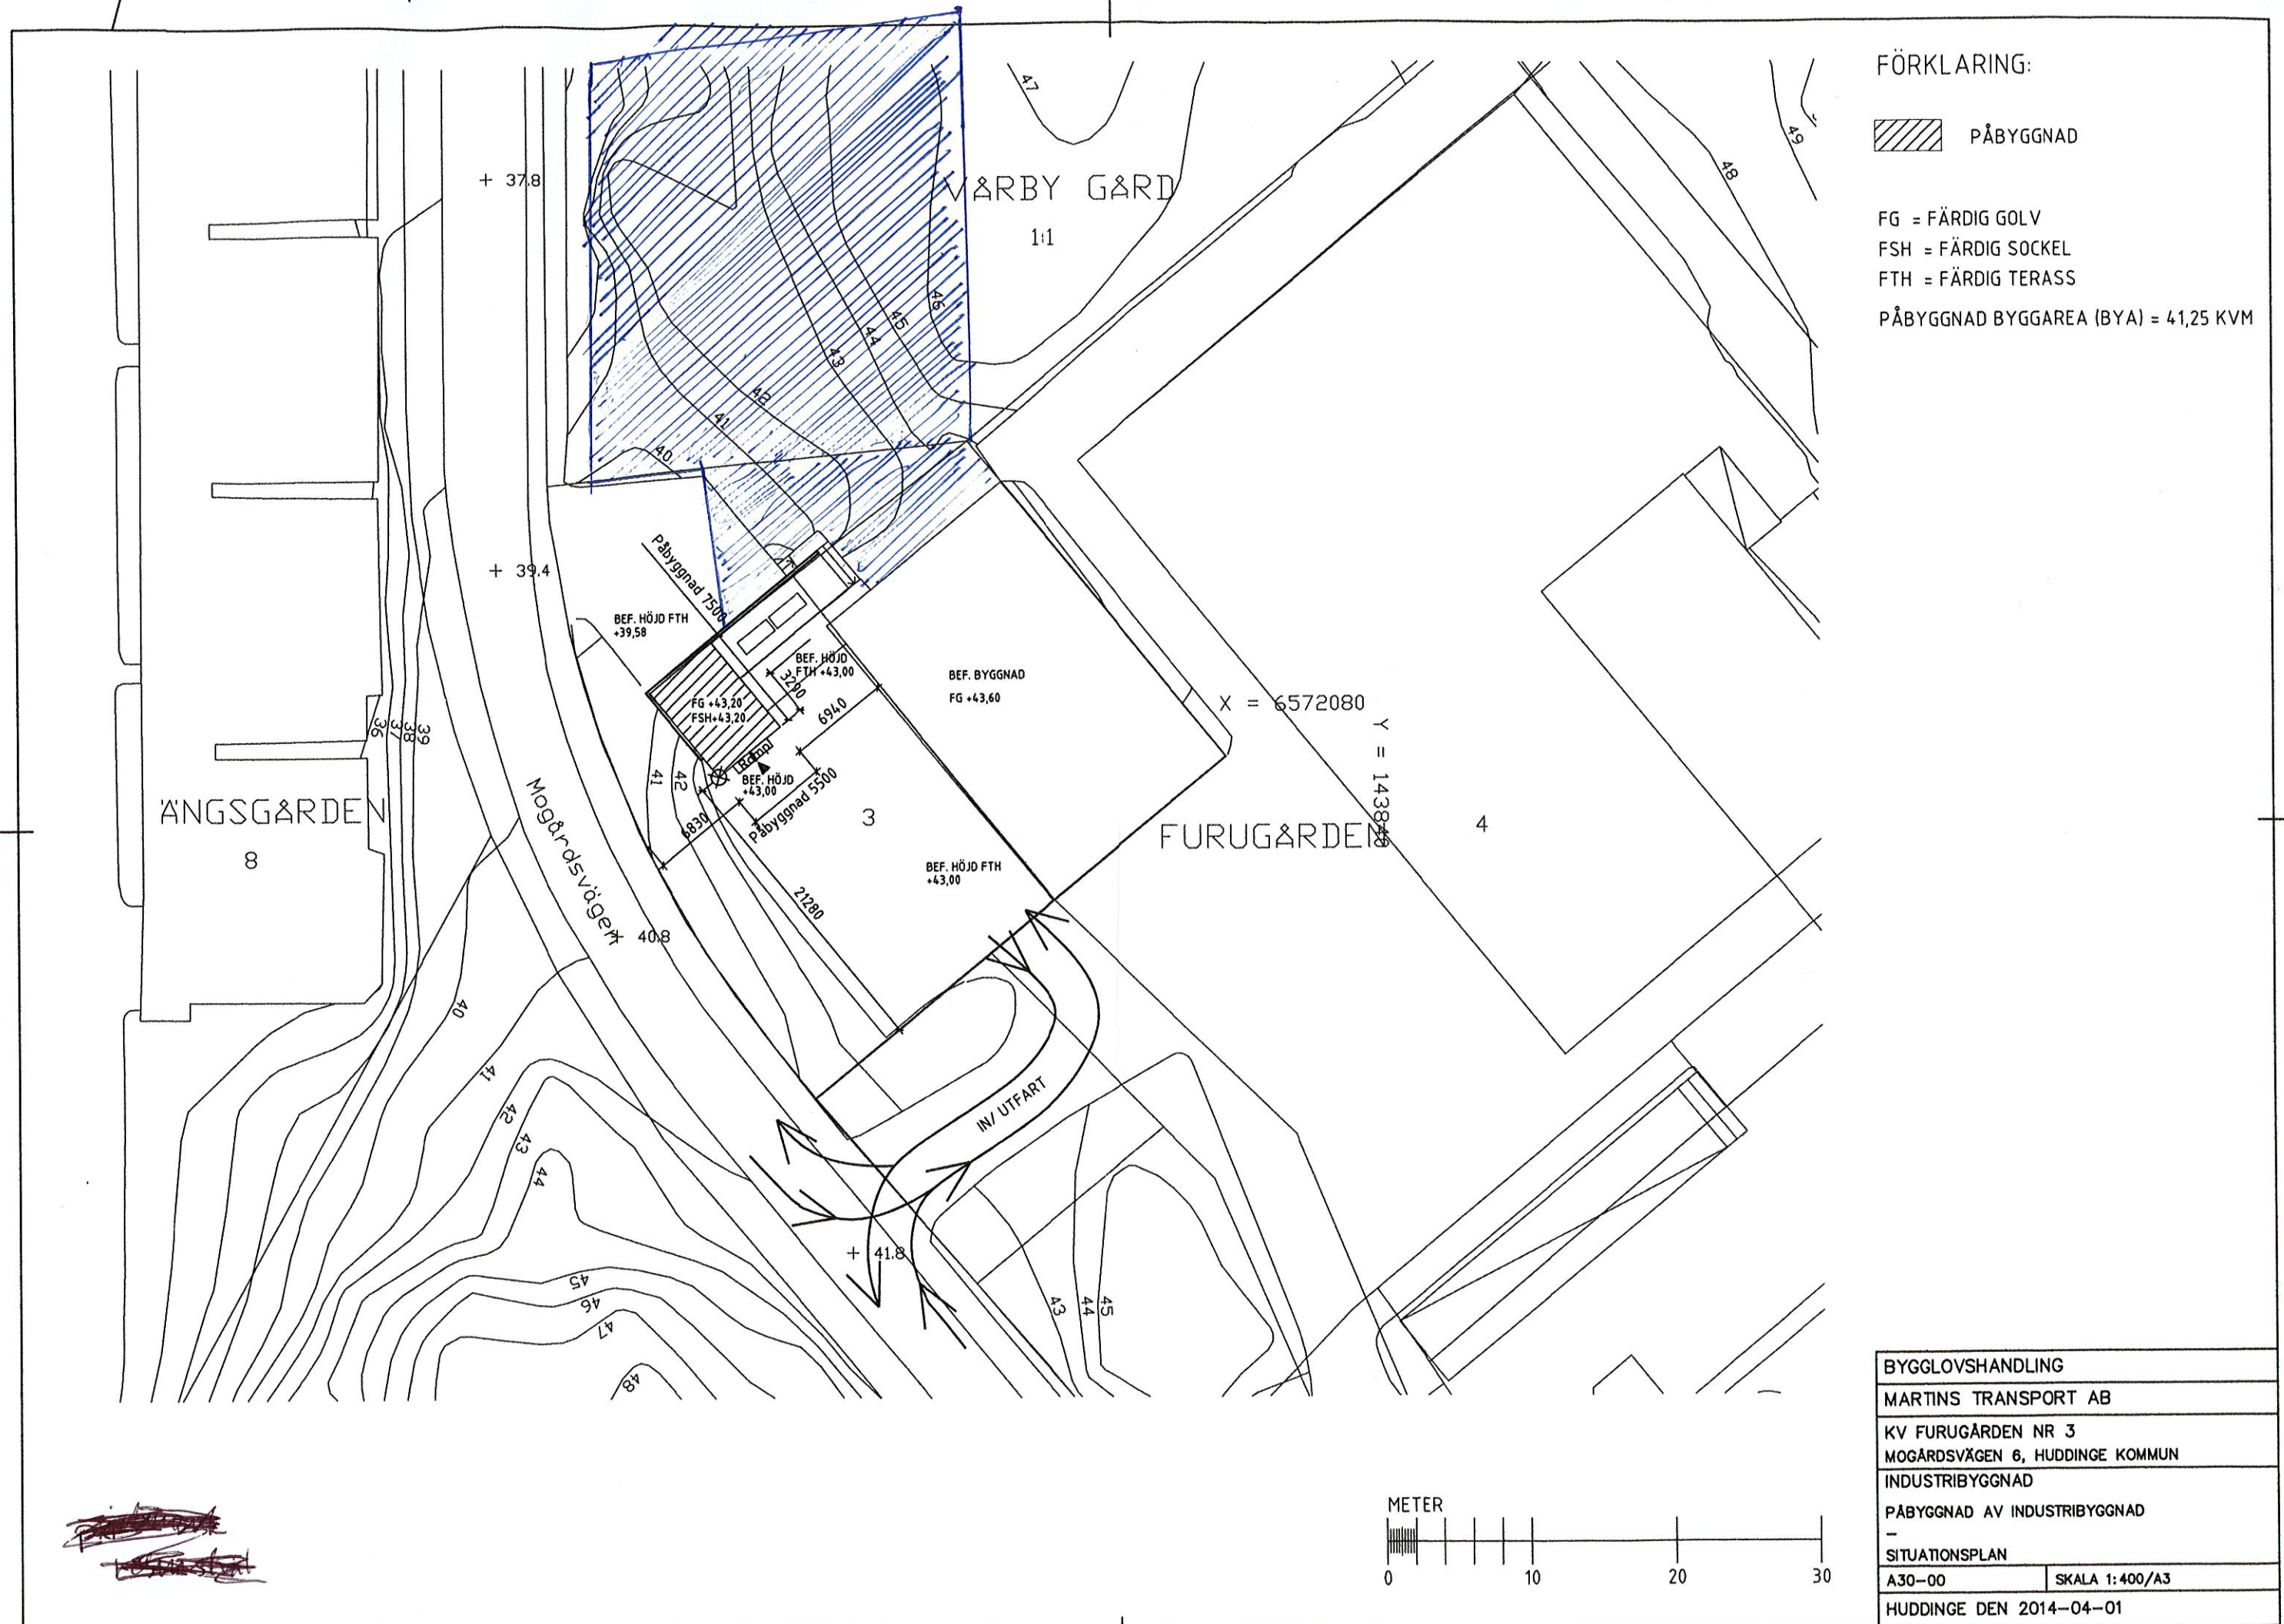

~~XXXXXXXXXX~~
~~XXXXXXXXXX~~

BYGGLOVSHANDLING	
MARTINS TRANSPORT AB	
KV FURUGÅRDEN NR 3	
MOGÅRDSVÄGEN 6, HUDDINGE KOMMUN	
INDUSTRIBYGGNAD	
PÅBYGGNAD AV INDUSTRIBYGGNAD	
-	
SITUATIONSPLAN	
A30-00	SKALA 1:400/A3
HUDDINGE DEN 2014-04-01	

